


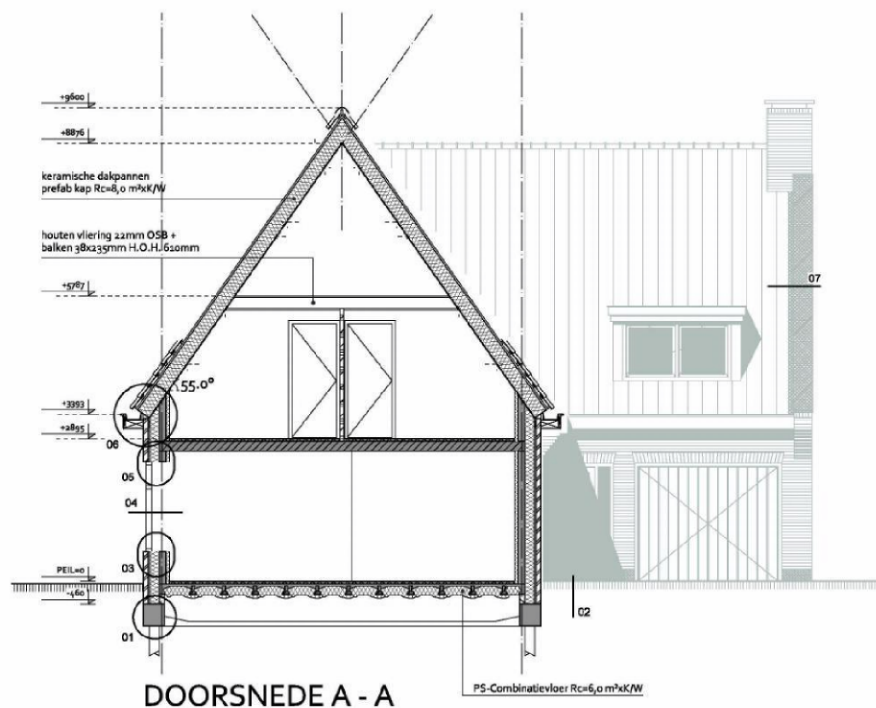

REVISIETEKENING

project : Woning Nieuweweg 22, 1761 EH Anna Paulowna

opdrachtgever : (10)(2e) (10)(2e)

onderwerp : detail 1 t/m 7

projectarchitect :

schaal : 1:5

gewijzigd: a:

projectmanager :

formaat : A3

b:

getekend : G.V.

datum : 16-07-2015

c:

d:

projectnr.:

1518

tekeningnr.:


DE-01




Noerlandia 5
1541 JK Stompvoren
T: (10)(2e)
M: (10)(2e)
www.ewoning.nl




Sikkel 106
8061 MC Hasselt
T: 098-477 32 93
(10)(2e)
www.tekenhuis.nl

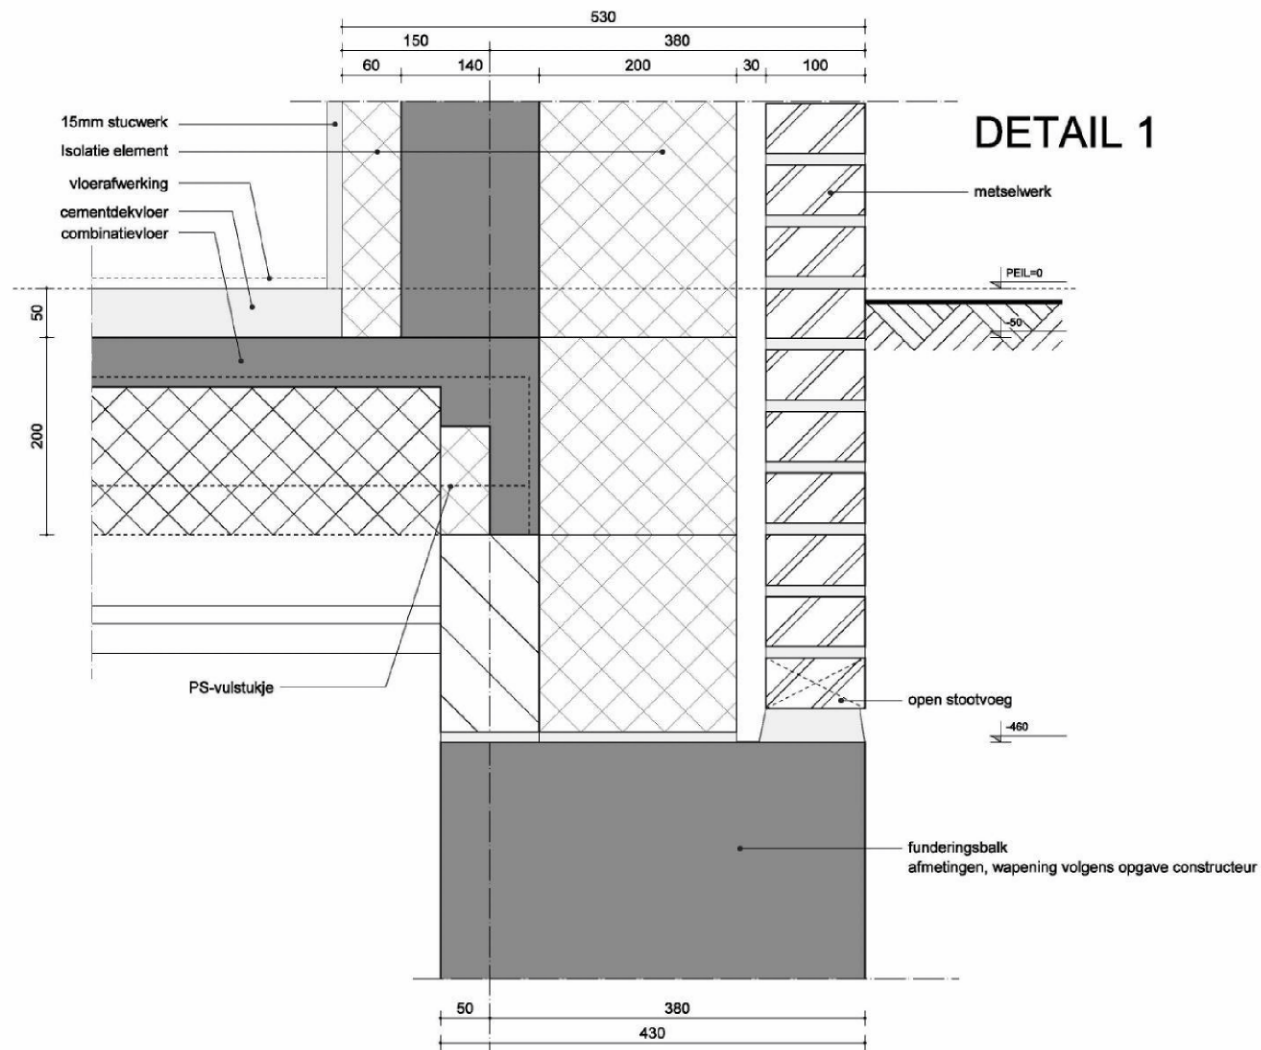

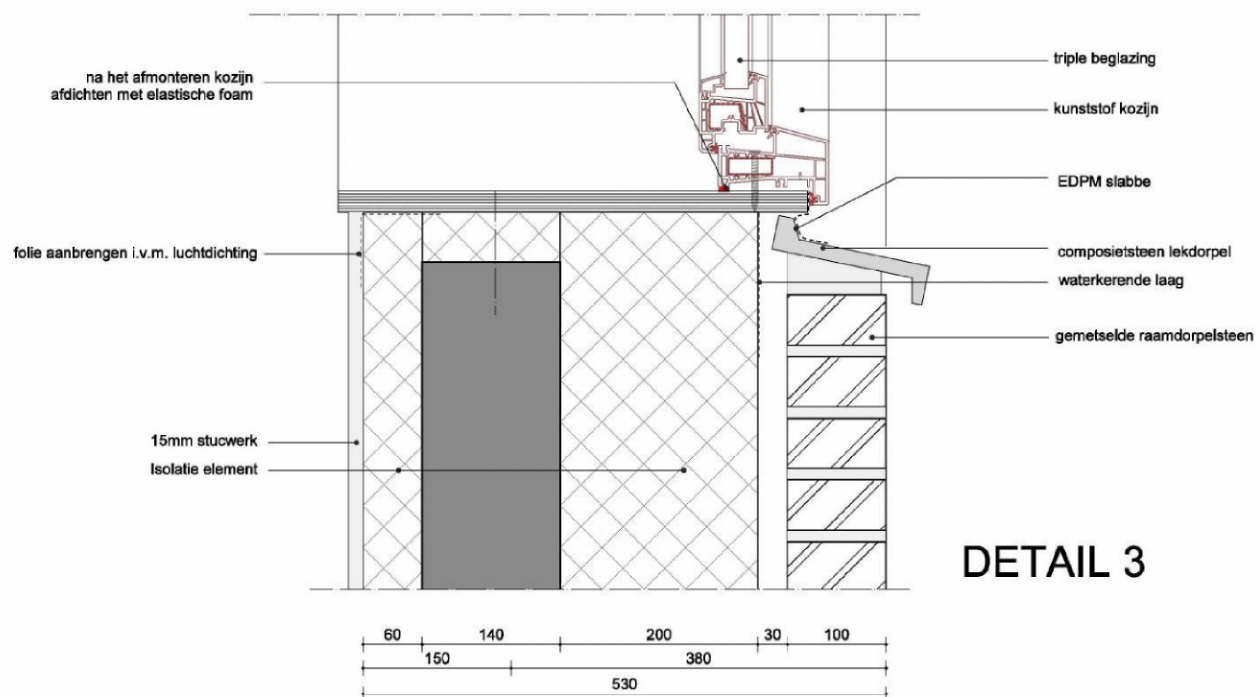

DETAIL 3

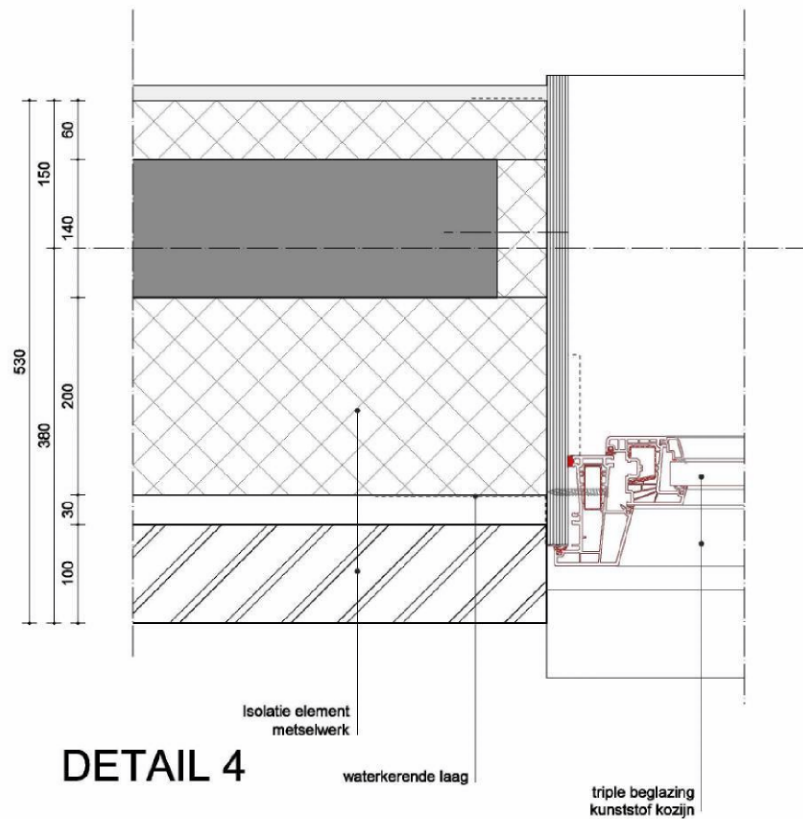


DETAIL 4


isolatie element
metselwerk

waterkerende laag

triple beglazing
kunststof kozijn

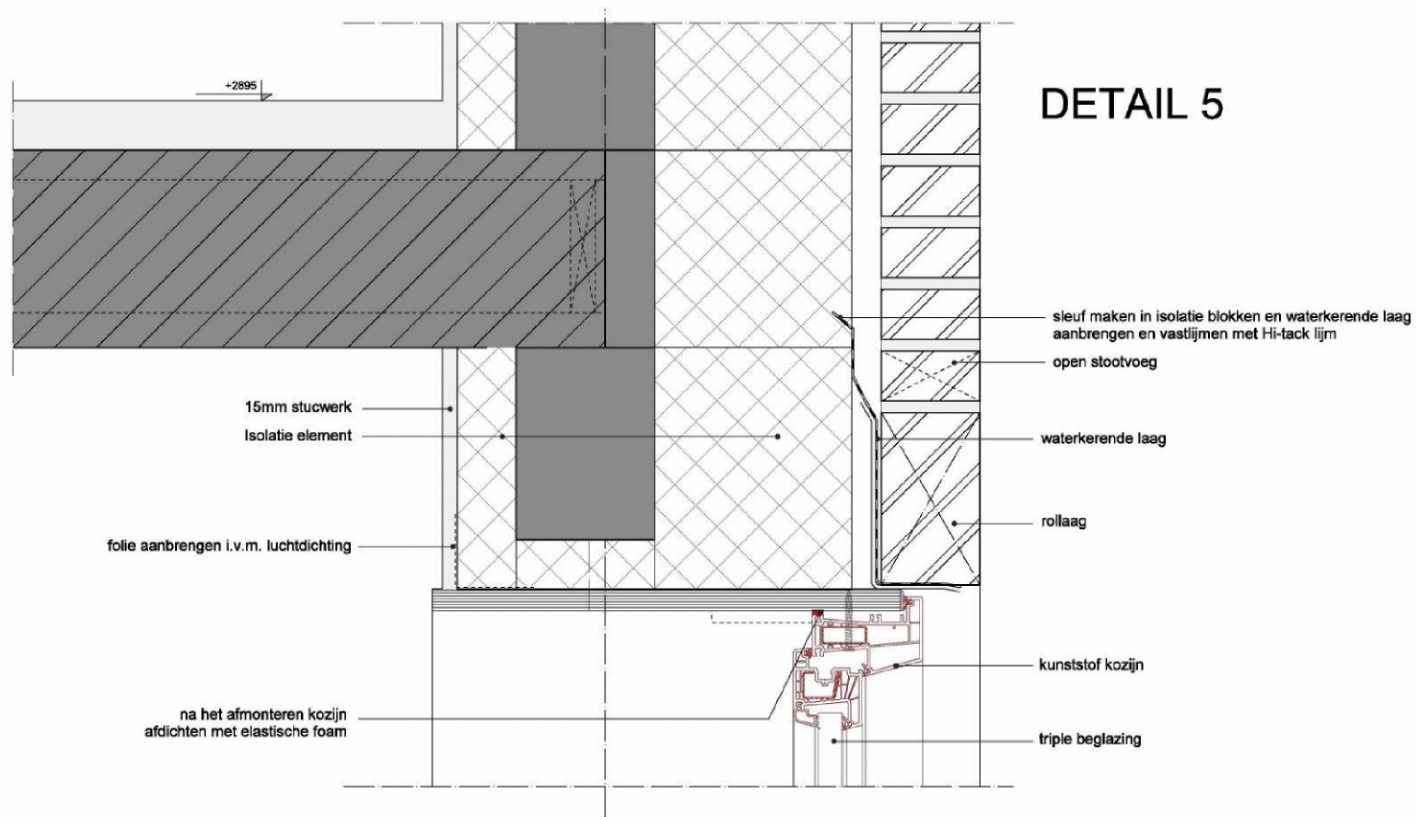

DETAIL 6

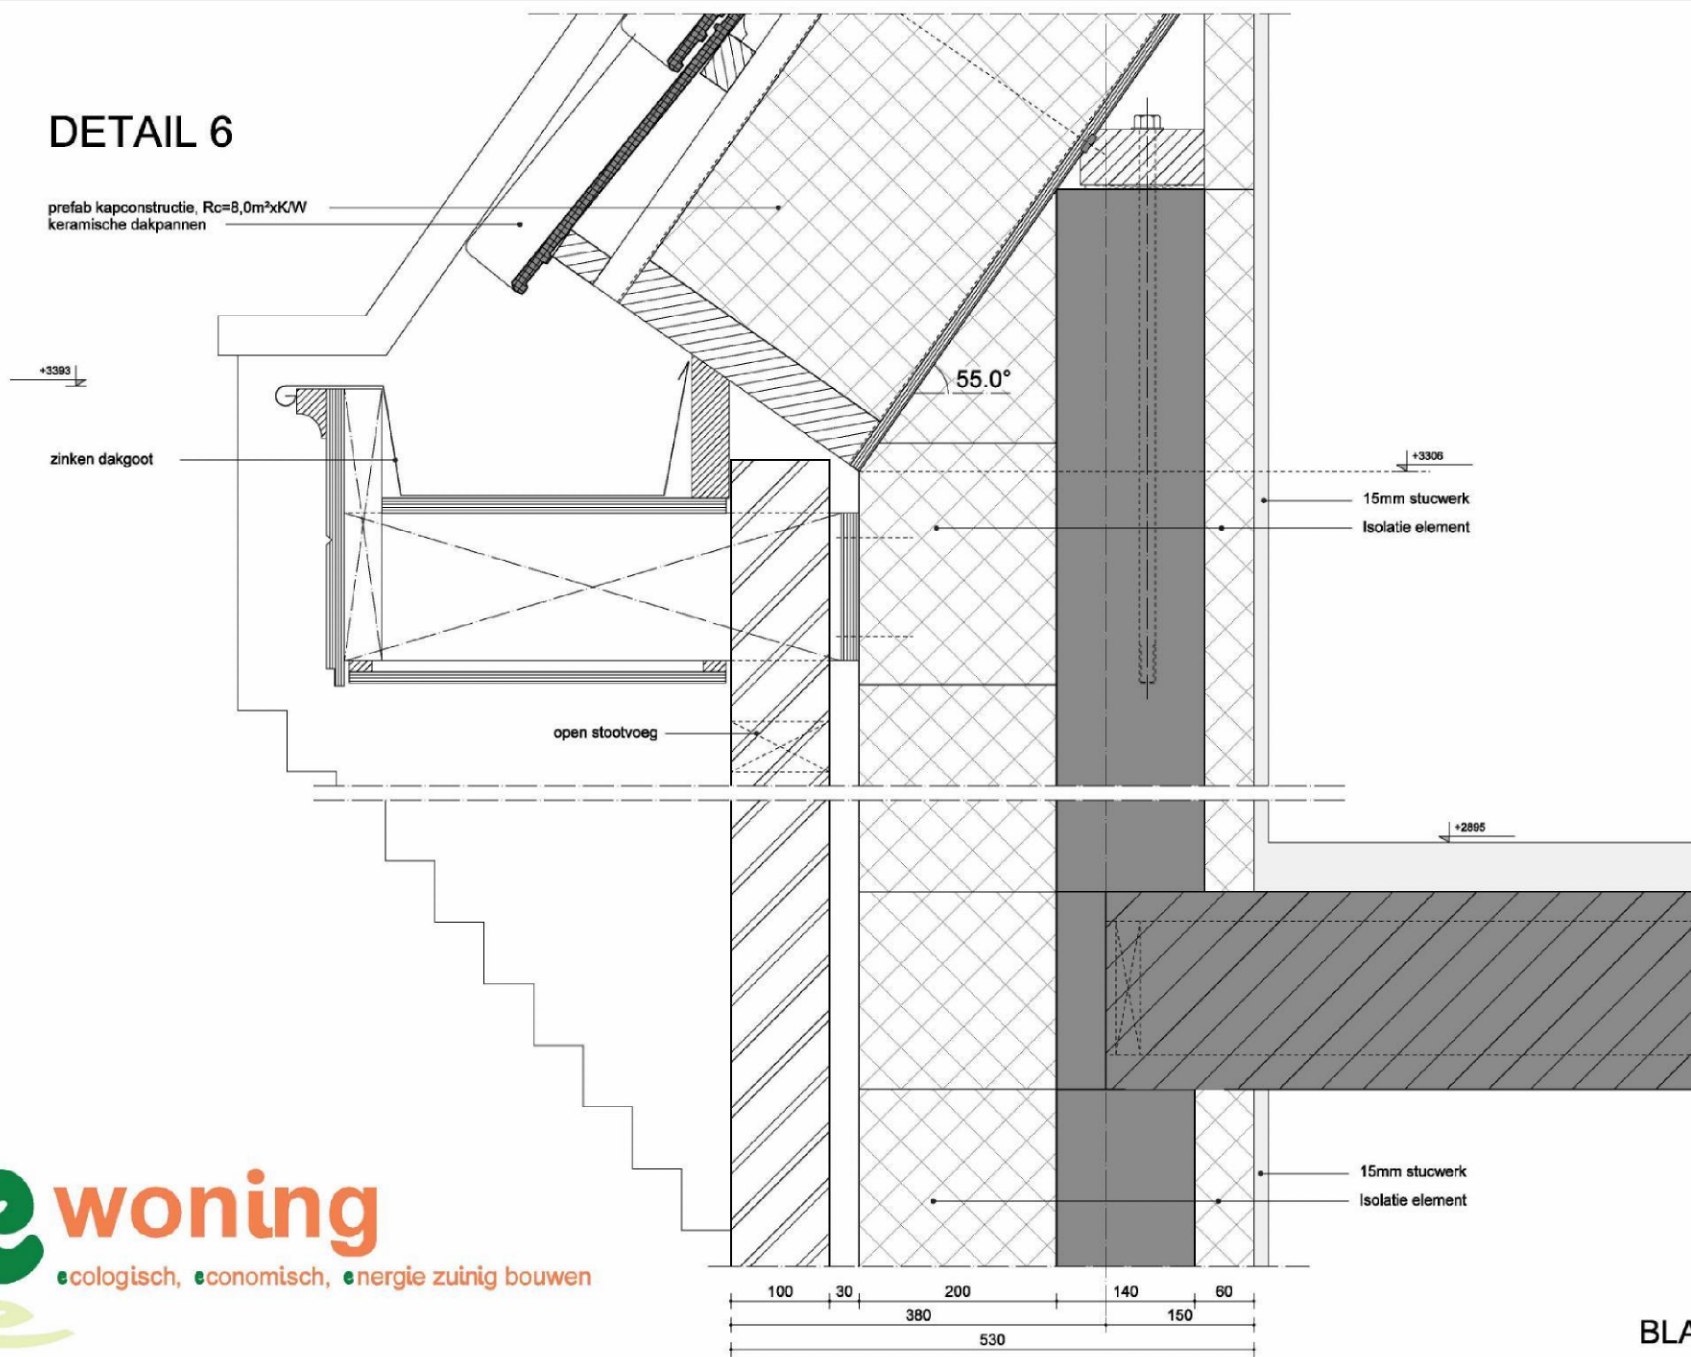

DETAIL 7

