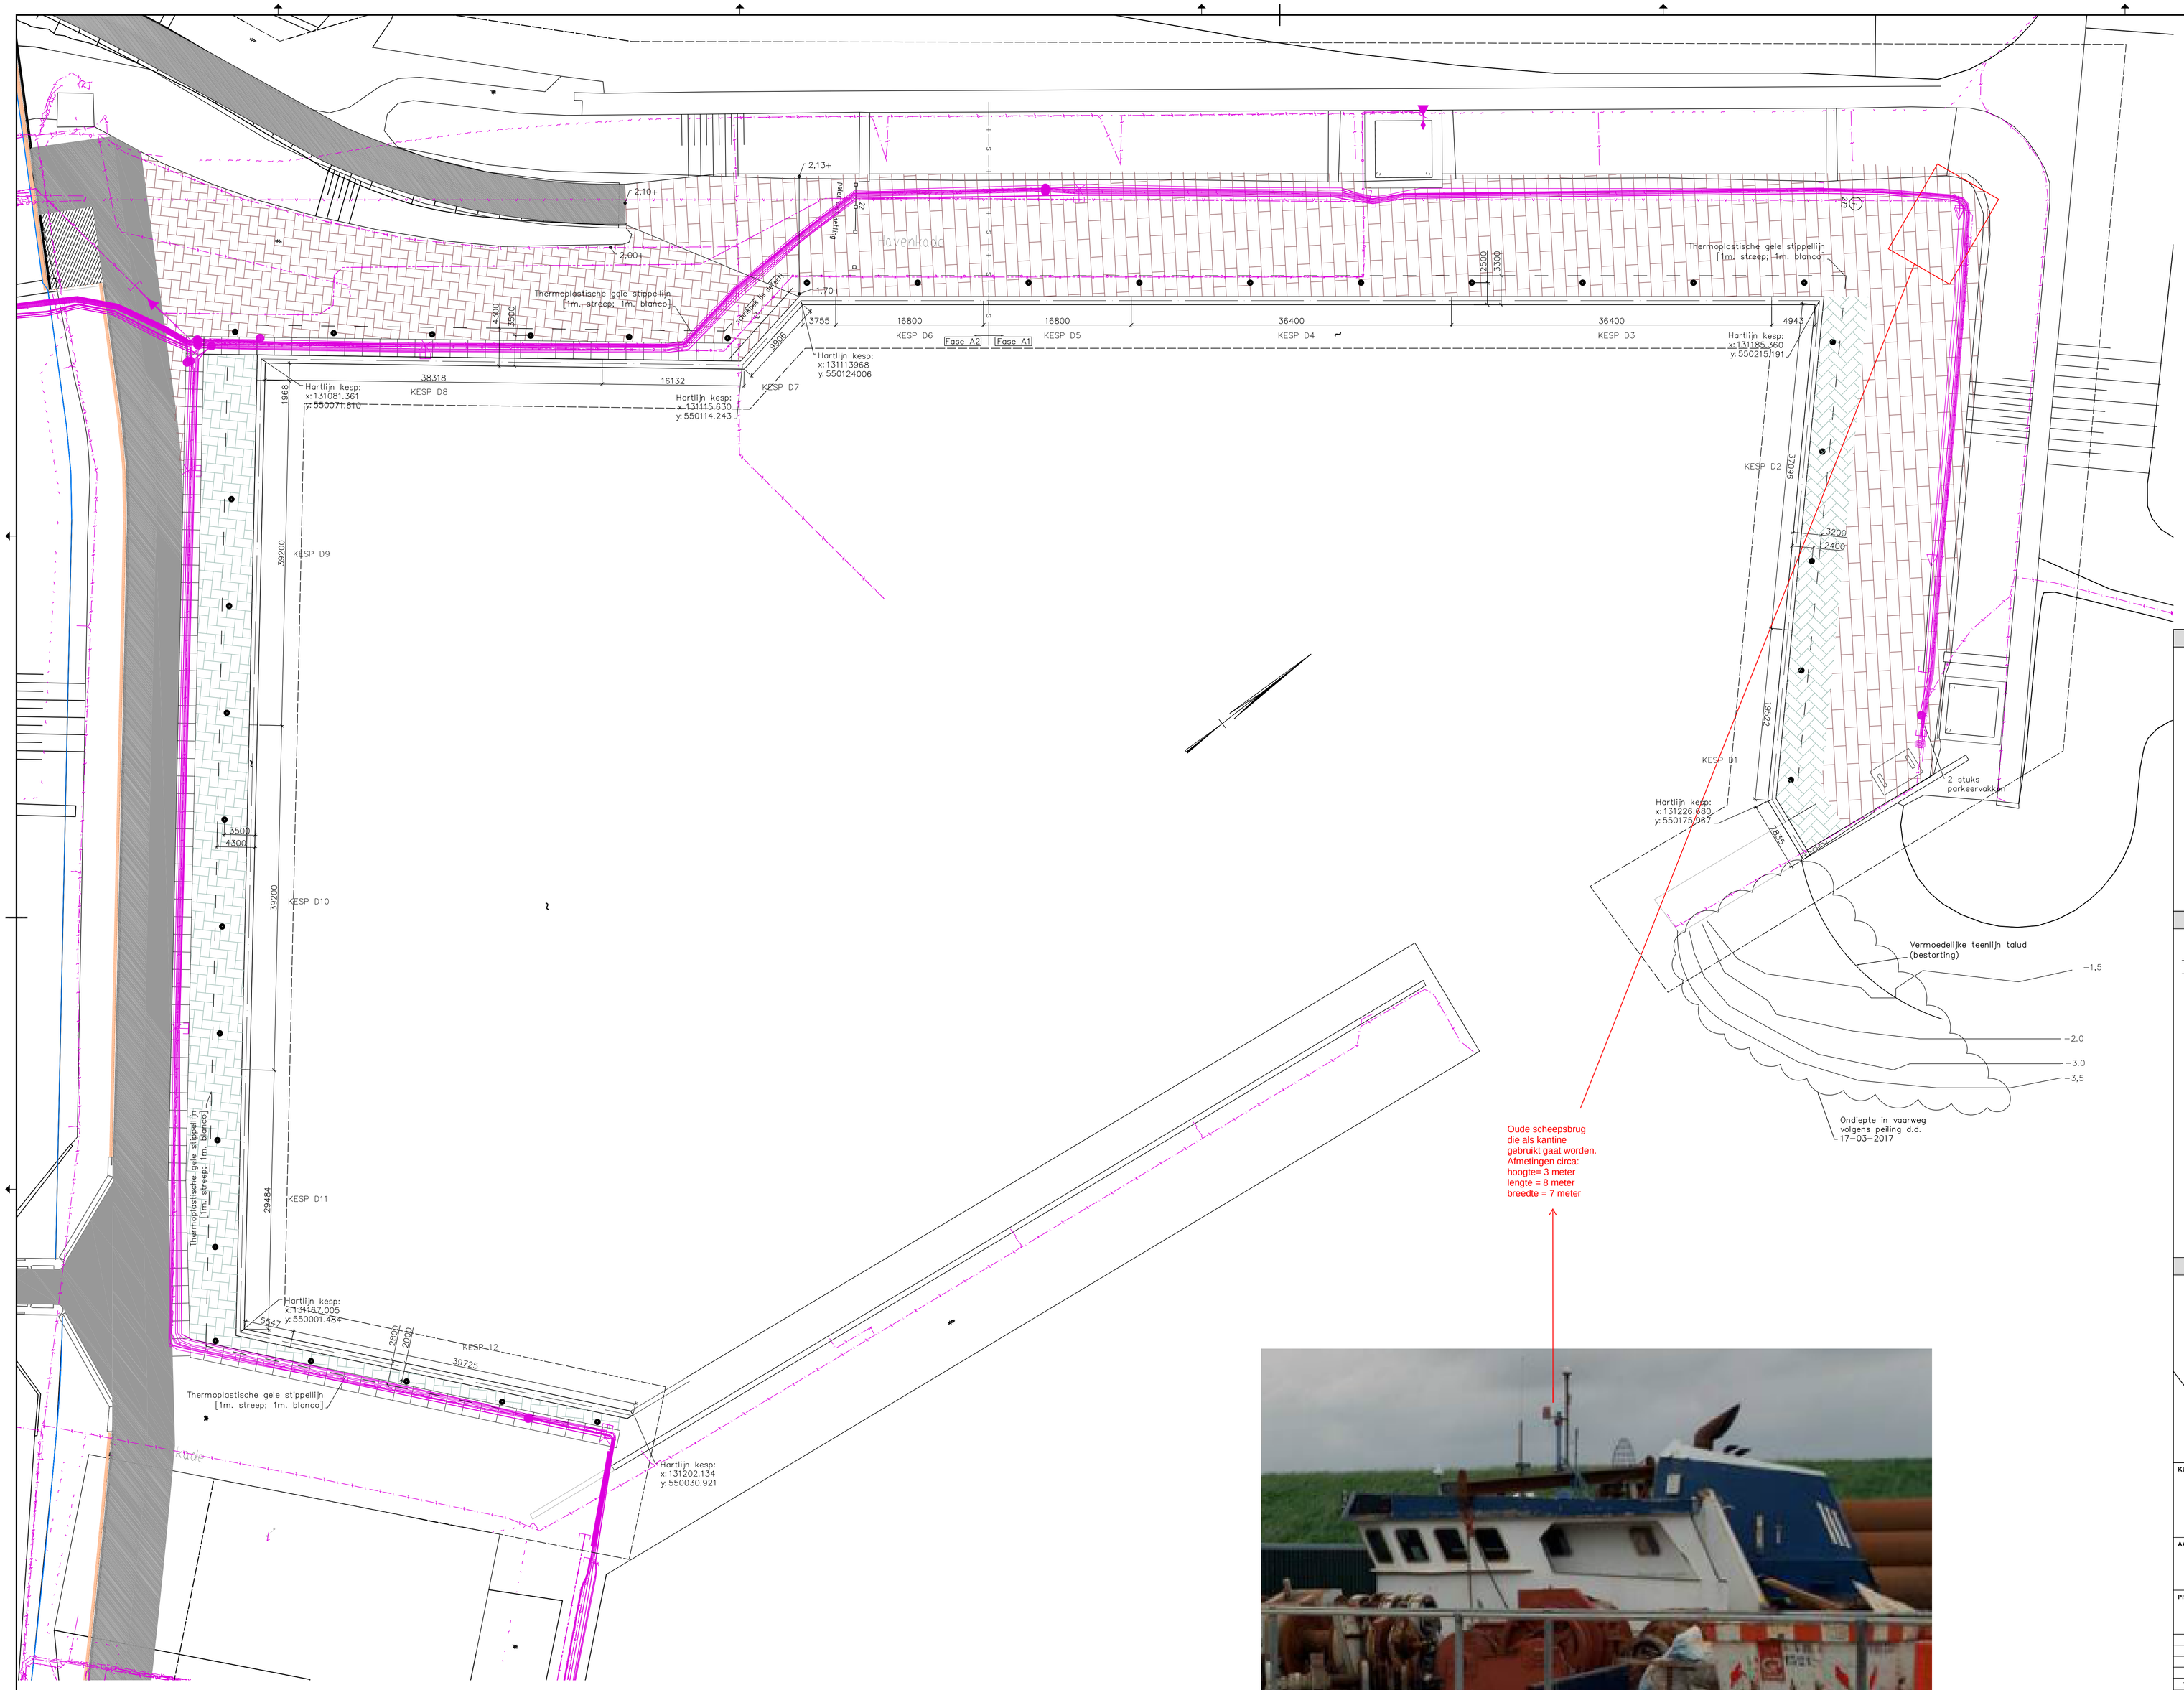

OVERZICHT

Schaal 1:250

LEGENDA

- Bestaande bolder terugplaatsen
- Grondwerklijnen
- Asfaltverharding
- Kabels & Leidingen op basis van KLIC-melding 170038639 d.d. 14-06-2017 en revisietekeningen van kabel- en leidingenbeheerders
- Bestaande bestrating (gebakken/betonklinkers) terugplaatsen na ophoging
- Nieuwe klinkerverharding (waar mogelijk gebruik bestaande klinker verharding)
- Industrieplaten herplaatsen
- Systeemgrens

OPMERKINGEN

- Maten in millimeters, tenzij anders vermeld
- Hoogtematen meters ten opzichte van NAP

Referentietekeningen

15.4670_WP-4-2-2_2000 Overzichtstekening damwand en ankers
15.4670_WP-4-2-2_2001 Tekening gordingen
15.4670_WP-4-2-2_2002 Overzichtstekening deksloven en bestrating
15.4670_WP-4-2-2_2003 Vormtekening deksloven
15.4670_WP-4-2-2_2004 Details wapening deksloof
15.4670_WP-4-2-2_2005 Doorsnede's
15.4670_WP-4-2-2_2006 Overzichtstekening bestaande situatie NWO's
15.4670_WP-4-2-2_2007 Overzichtstekening nieuwe situatie NWO's
15.4670_WP-4-2-2_2008 Tekening te herplaatsen geleidewerk
15.4670_WP-4-2-2_2009 Tekening drenkelingenladder
15.4670_WP-4-2-2_2010 Testplank
15.4670_WP-4-2-2_2011 Tekeningen ankerstoelen. (Tek. nr. Jetmix:17003-TEK-1 t/m 7)
15.4670_WP-4-2-2_2012 Vissershaven; Kathodische bescherming (Tek. nr. IGWR: 100016883-T-001)

OVERZICHT

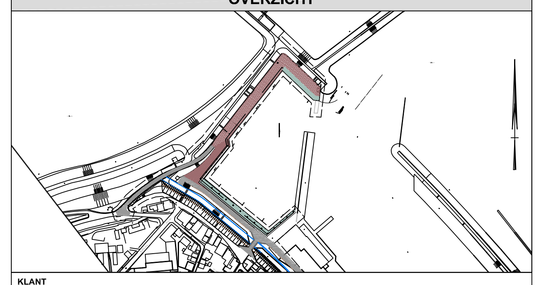

KLANT

hoogheemraadschap Hollands Noorderkwartier

AANNEMER

Van Oord Marine ingenuity

Hakkers CONSTRUCTIEF IN WATERBOUW

PROJECTNAAM

E&C Havendijk Den Oever

Rev.	Datum	Omschrijving	Tekenaar	Nagekeken	Goed-gekeurd	Klant
1	16-06-2017	IVR- GOEDKEURING	NSI	BGL	PvL	

voorlopig

TEKENING TITEL

Vissershaven
Overzichtstekening deksloven en bestrating

Van Oord Werkpakket nr.	15.4670_WP-4-2-2_2002	zie tek Schaal	A0 Formaat
Van Oord Sharepoint nr.	154670-REA-ENG-649	1 van 1 Blad	0 Huidige Rev.

© Van Oord nv 2017