VOORGEVEL

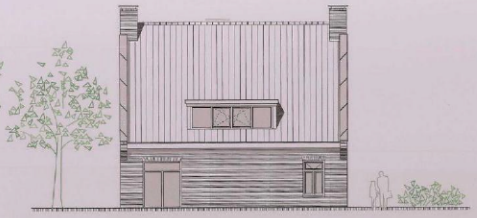

LINKER ZIJGEVEL

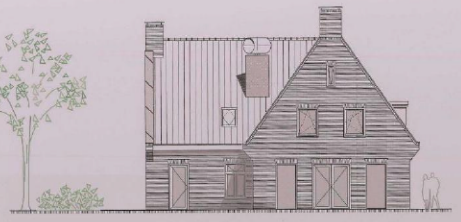

ACHTERGEVEL

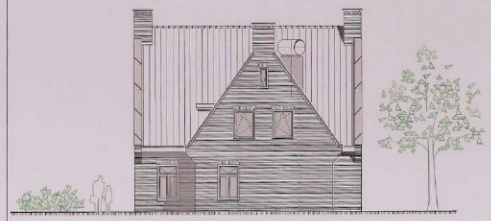

RECHTER ZIJGEVEL

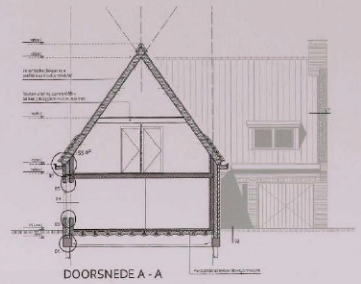

DOORSNEDE A - A

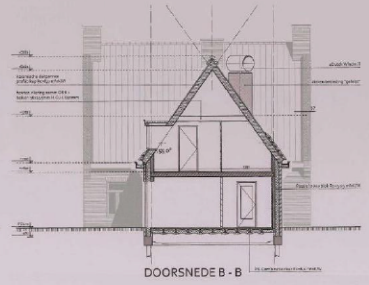

DOORSNEDE B - B

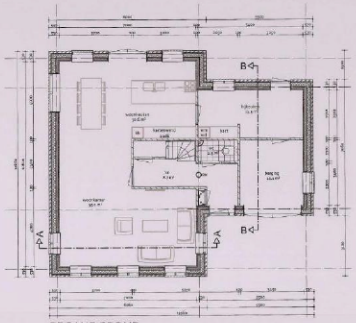

BEGANE GROND

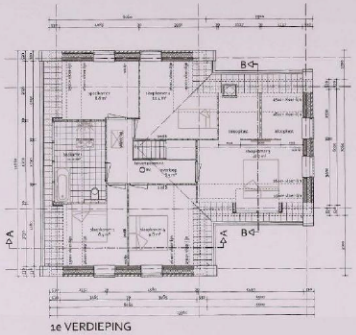

1e VERDIEPING

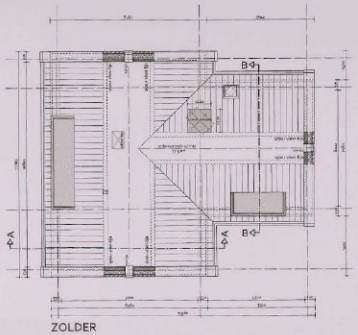

ZOLDER

	GEBRUIKSOPP. (GO)	VERBLIJFSOPP. (VB)
BEGANE GROND	120.3 m²	99 m²
VERDIEPING	95.1 m²	73.5 m²
ZOLDER	33.1 m²	N.V.T.
TOTAAL :	258.5 m²	180.5 m²
BIJ- VB / 55% VAN GB	142 m²	99% VOLDOET
BEBOUWD OPPERVLAKTE = 123.9 m² / INHOUD = 742 m³		

MATERIAAL EN KLEURKEUZE		
ONDERDEEL	MATERIAAL	KLEUR
- PUNT	METSELWERK	BONT
- GEVEL	METSELWERK	BONT
- KOZijNEN	HOUT	GEBROKEN WIT
- RAMEN / DEUREN	HOUT	ANTRACIET GEMOEDEN WIT
- GOOT	ZINK	NATUREL
- PLAATMATERIAAL	MULTIPLEX	GEBROKEN WIT
- AFWERK		
- BOVENZIJDE KONDEURS	ZINK	NATUREL
- DAKBEDEKKING	KERAMISCHE DAKPANNEN	ANTRACIET ENGOBE
- WWS	ZINK	NATUREL
- LEKDORPEL		

REVISIETEKENING

project	: Woning Nieuwerweg 22, 1761 EH Anna Paulowna		tekeningnr. 1518
opdrachtgever	:		tekeningnr. RV-01
onderwerp	: platlegronden, gevelaanzichten, doorsneden		
projectarchitect		schaal : 1:100	gewijzigd: a b c d
projectmanager		formaat : A1	
getekend	: B.V.	datum : 16-07-2018	

ewoning
ecologisch, economisch, energie zuinig bouwen

Tekenhuis